



別府市下水道施設平面図

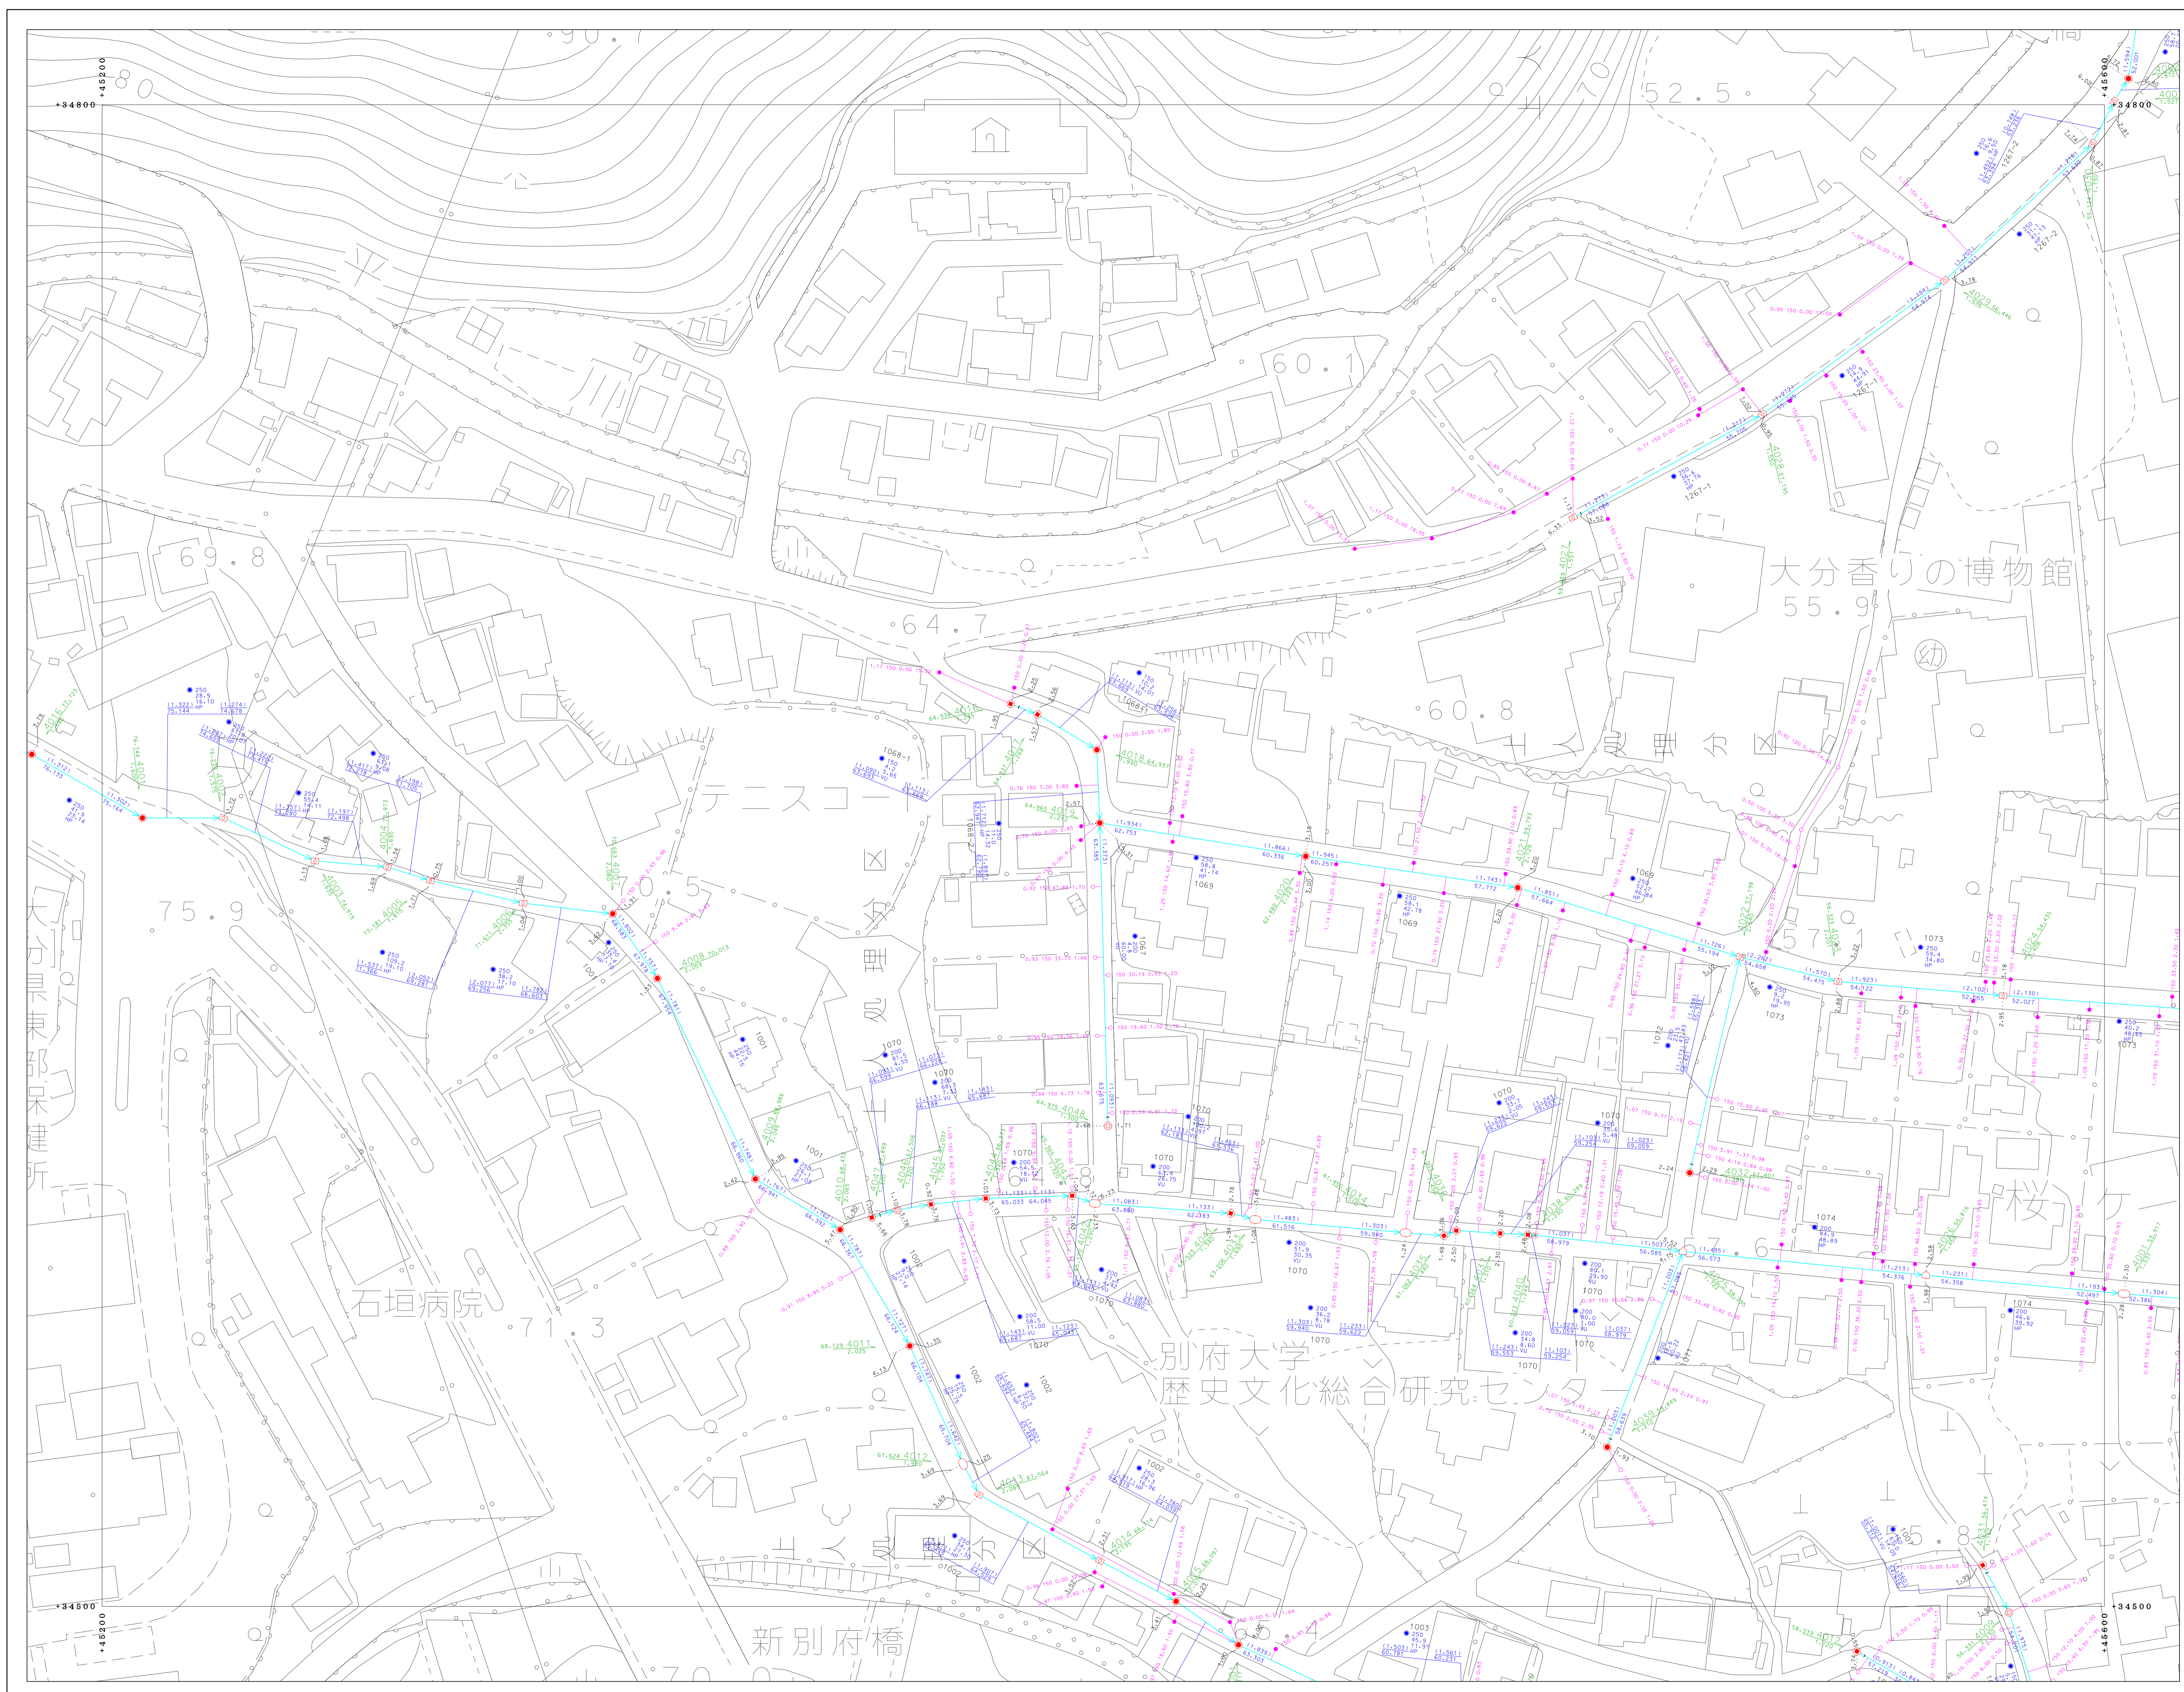


81-1-18	81-1-19	81-1-20
81-1-23	81-1-24	81-1-25
81-3-03	81-3-04	81-3-05

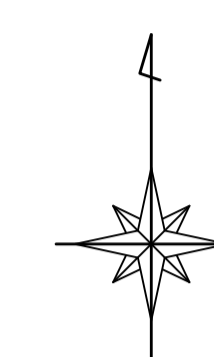

凡 例	例
[Orange line]	処理区界
[Blue line]	処理区分界
[Red line]	幹線管
[Green line]	枝線管
[Yellow line]	圧送管
[Square symbol]	樋蓋
[Triangle symbol]	施設・掘削記号
[Square symbol]	測量記号
[Circle symbol]	オフセット
[Red circle]	小口径マンホール (200)
[Red circle]	小口径マンホール (300)
[Red circle]	0号マンホール
[Red circle]	1号マンホール
[Red circle]	2号マンホール
[Red circle]	3号マンホール
[Red circle]	4号マンホール
[Red circle]	5号マンホール
[Red circle]	6号マンホール
[Red circle]	特1号マンホール
[Red circle]	特2号マンホール
[Red circle]	特3号マンホール
[Red circle]	特4号マンホール
[Red circle]	特5号マンホール
[Red circle]	特6号マンホール
[Red circle]	特7号マンホール
[Red circle]	主・長手形マンホール
[Red circle]	異形マンホール
[Red circle]	ラップマンホール
[Red circle]	既設人孔 (上流)
[Red circle]	既設人孔 (中間)
[Red circle]	既設人孔 (下流)
[Red circle]	注入口
[Red circle]	ポンプマンホール
[Red circle]	清掃マンホール
[Red circle]	点検口
[Red circle]	施設マンホール
[Red circle]	既設施設マンホール
[Red circle]	新設施設マンホール
[Red circle]	幹線マンホール

別府市上下水道局 下水道課

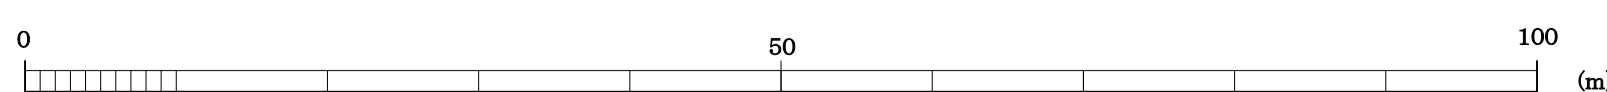

1:500

〔座標は、世界測地系に準拠〕