



別府市下水道施設平面図

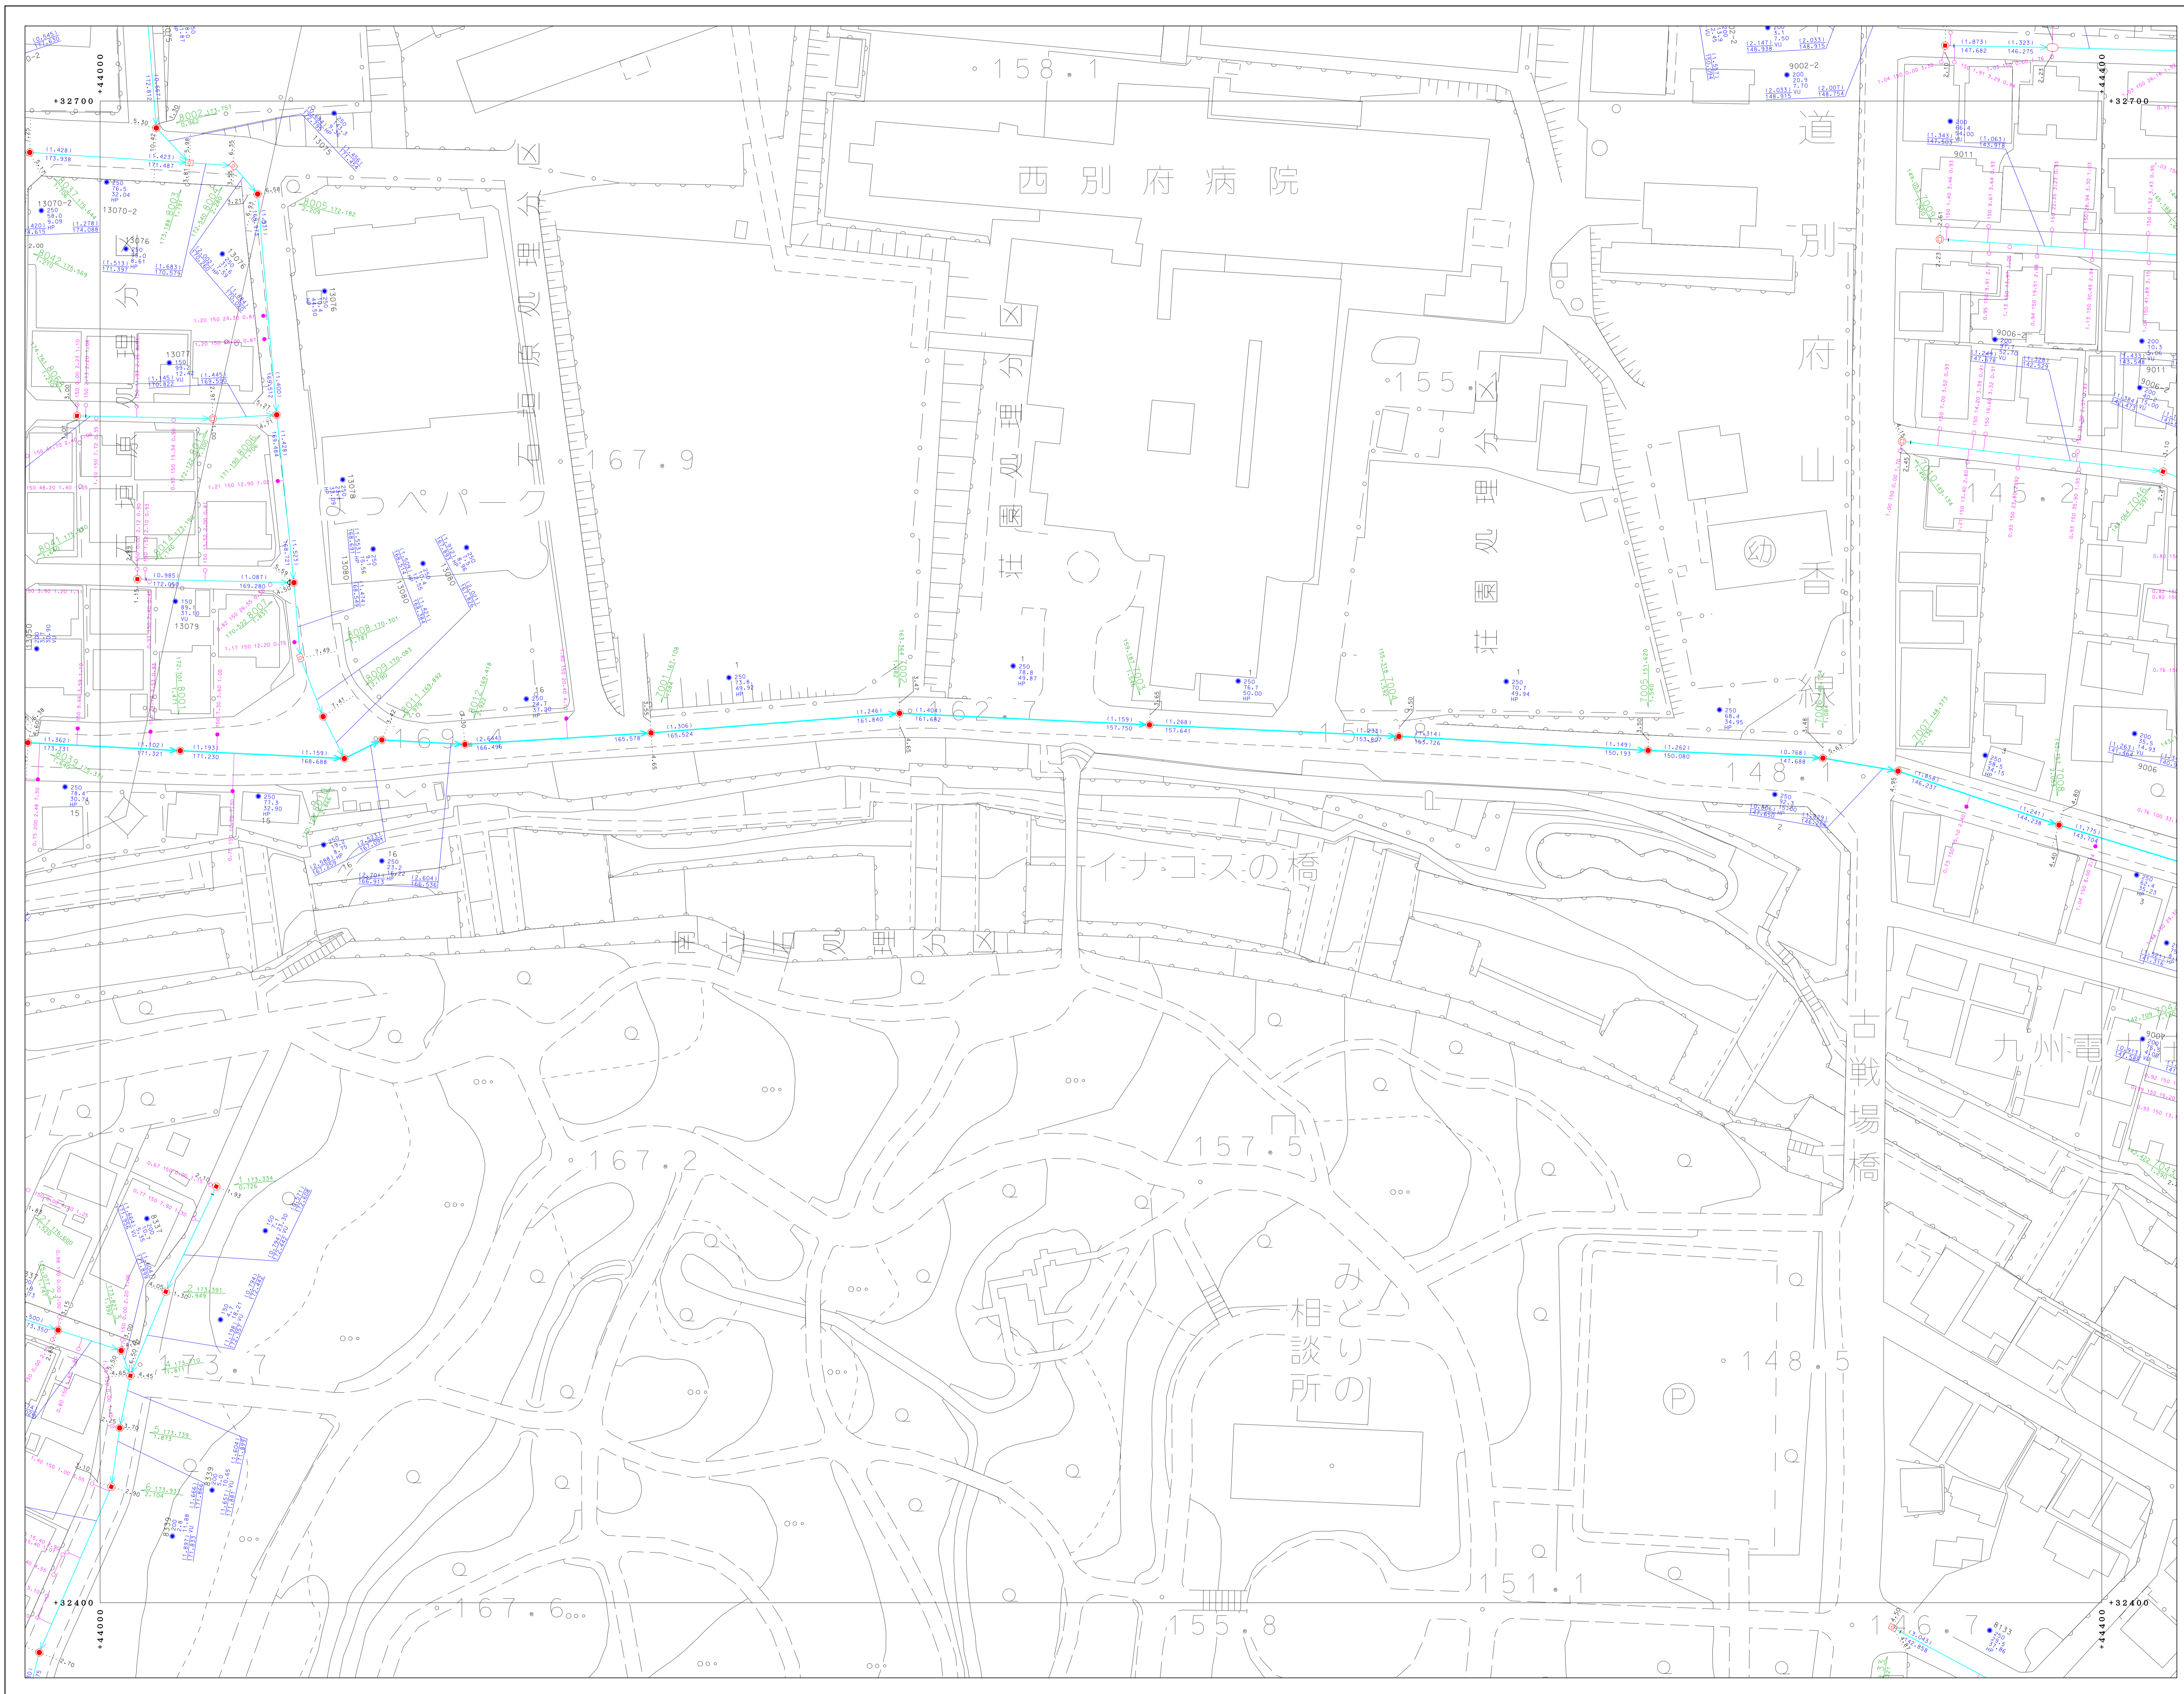

90-2-05	91-1-01	91-1-02
90-2-10	91-1-06	91-1-07
90-2-15	91-1-11	91-1-12

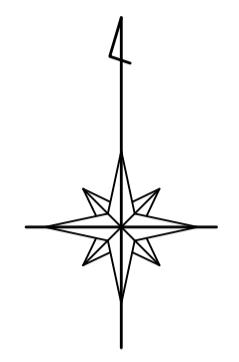

凡 例	
(Red line)	配管圧差
(Blue line)	配管分圧差
(Green line)	検査管線
(Cyan line)	検査管線
(Orange line)	圧送管
(Red circle)	井筒
(Red circle with I)	配水・検査計器
(Red circle with D)	貯留計
(Red circle with O)	オアメント

別府市上下水道局 下水道課



「座標は、世界測地系に対応」