



# 別府市下水道施設平面図

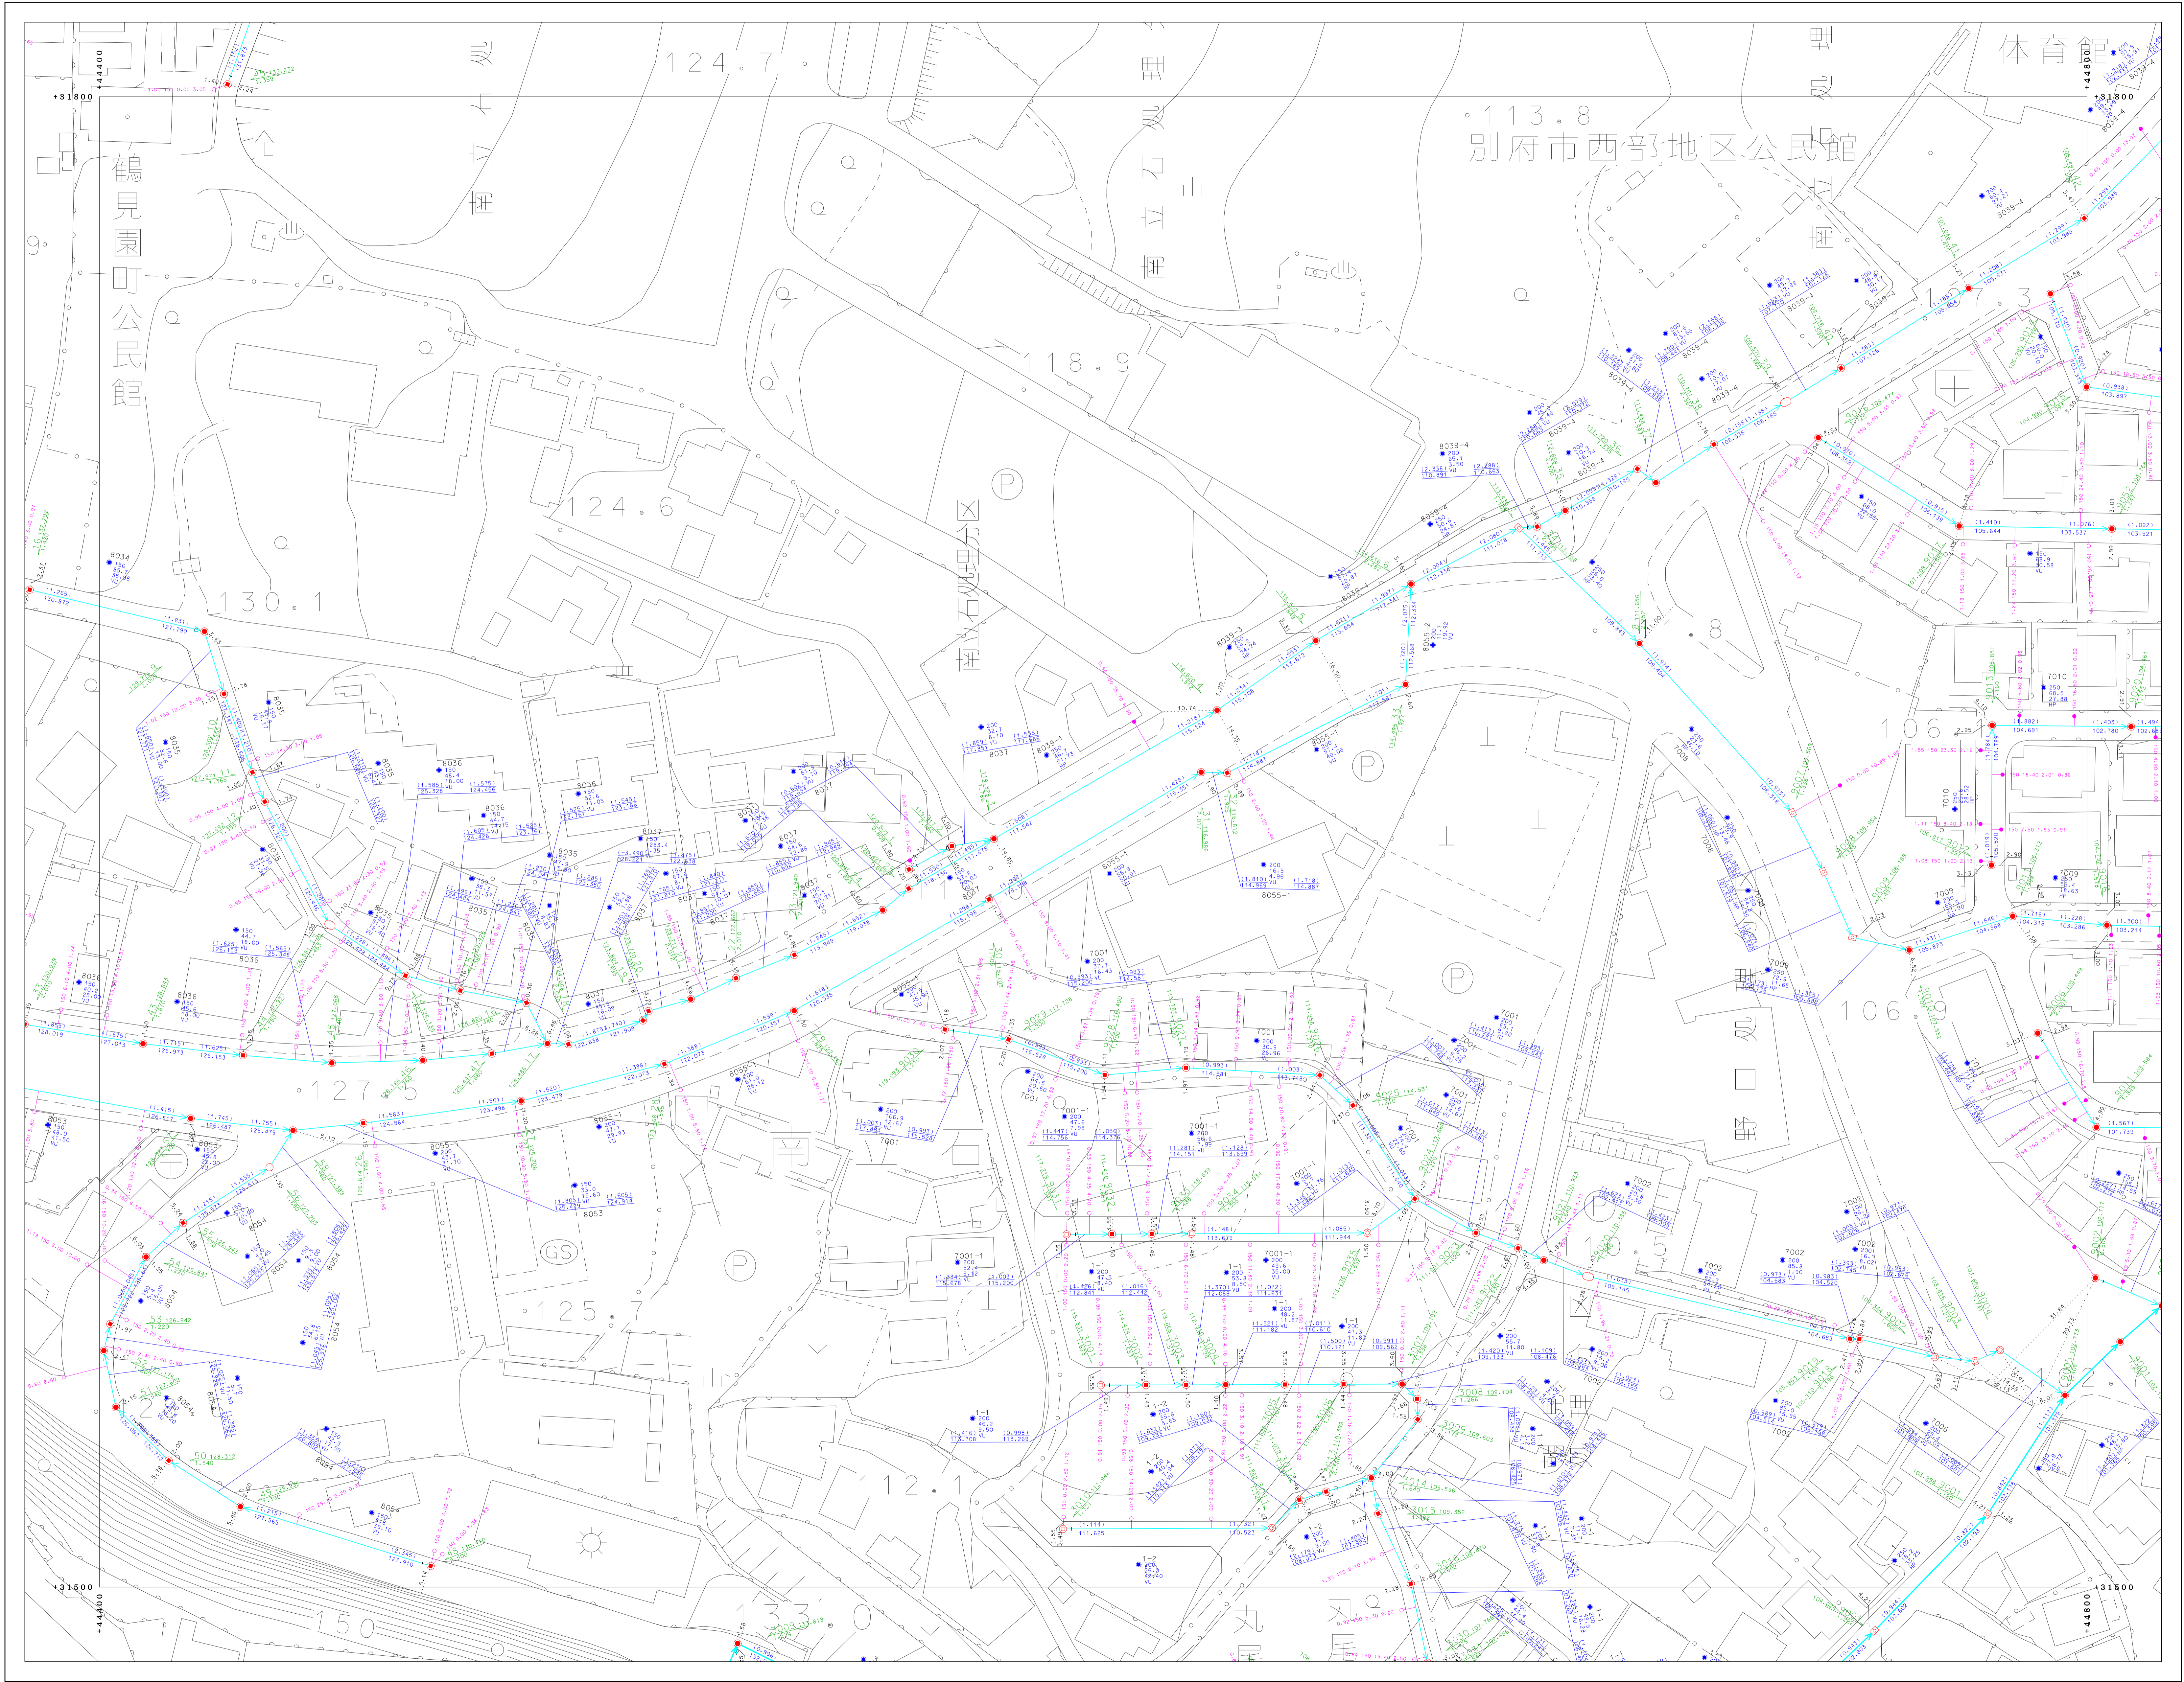

91-1-16	91-1-17	91-1-18
91-1-21	91-1-22	91-1-23
91-3-01	91-3-02	91-3-03

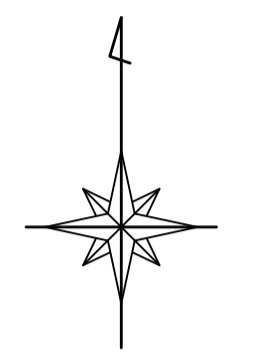

凡 例	

別府市上下水道局 下水道課



〔座標は、世界測地系に对应〕